


# Lageplan

(Maßstab 1 : 1500)


zur 2. Änderung der  
Satzung über die Abrundung des im  
Zusammenhang bebauten Ortsteiles  
„Schnellingen“ (Bereich Schnellinger Str./  
Silberbergweg/Gartenstraße)  
gem. § 34 Abs. 4 BauGB

 Geltungsbereich  
lt. Satzung vom 14.9.93

 Erweiterung des  
Geltungsbereiches

④ von jeglicher Bebauung freizuhaltender  
5 m breiter Gewässerrandstreifen

77716 Haslach i.K., 21. Sept. 1999  
Stadtbauamt Haslach i.K.

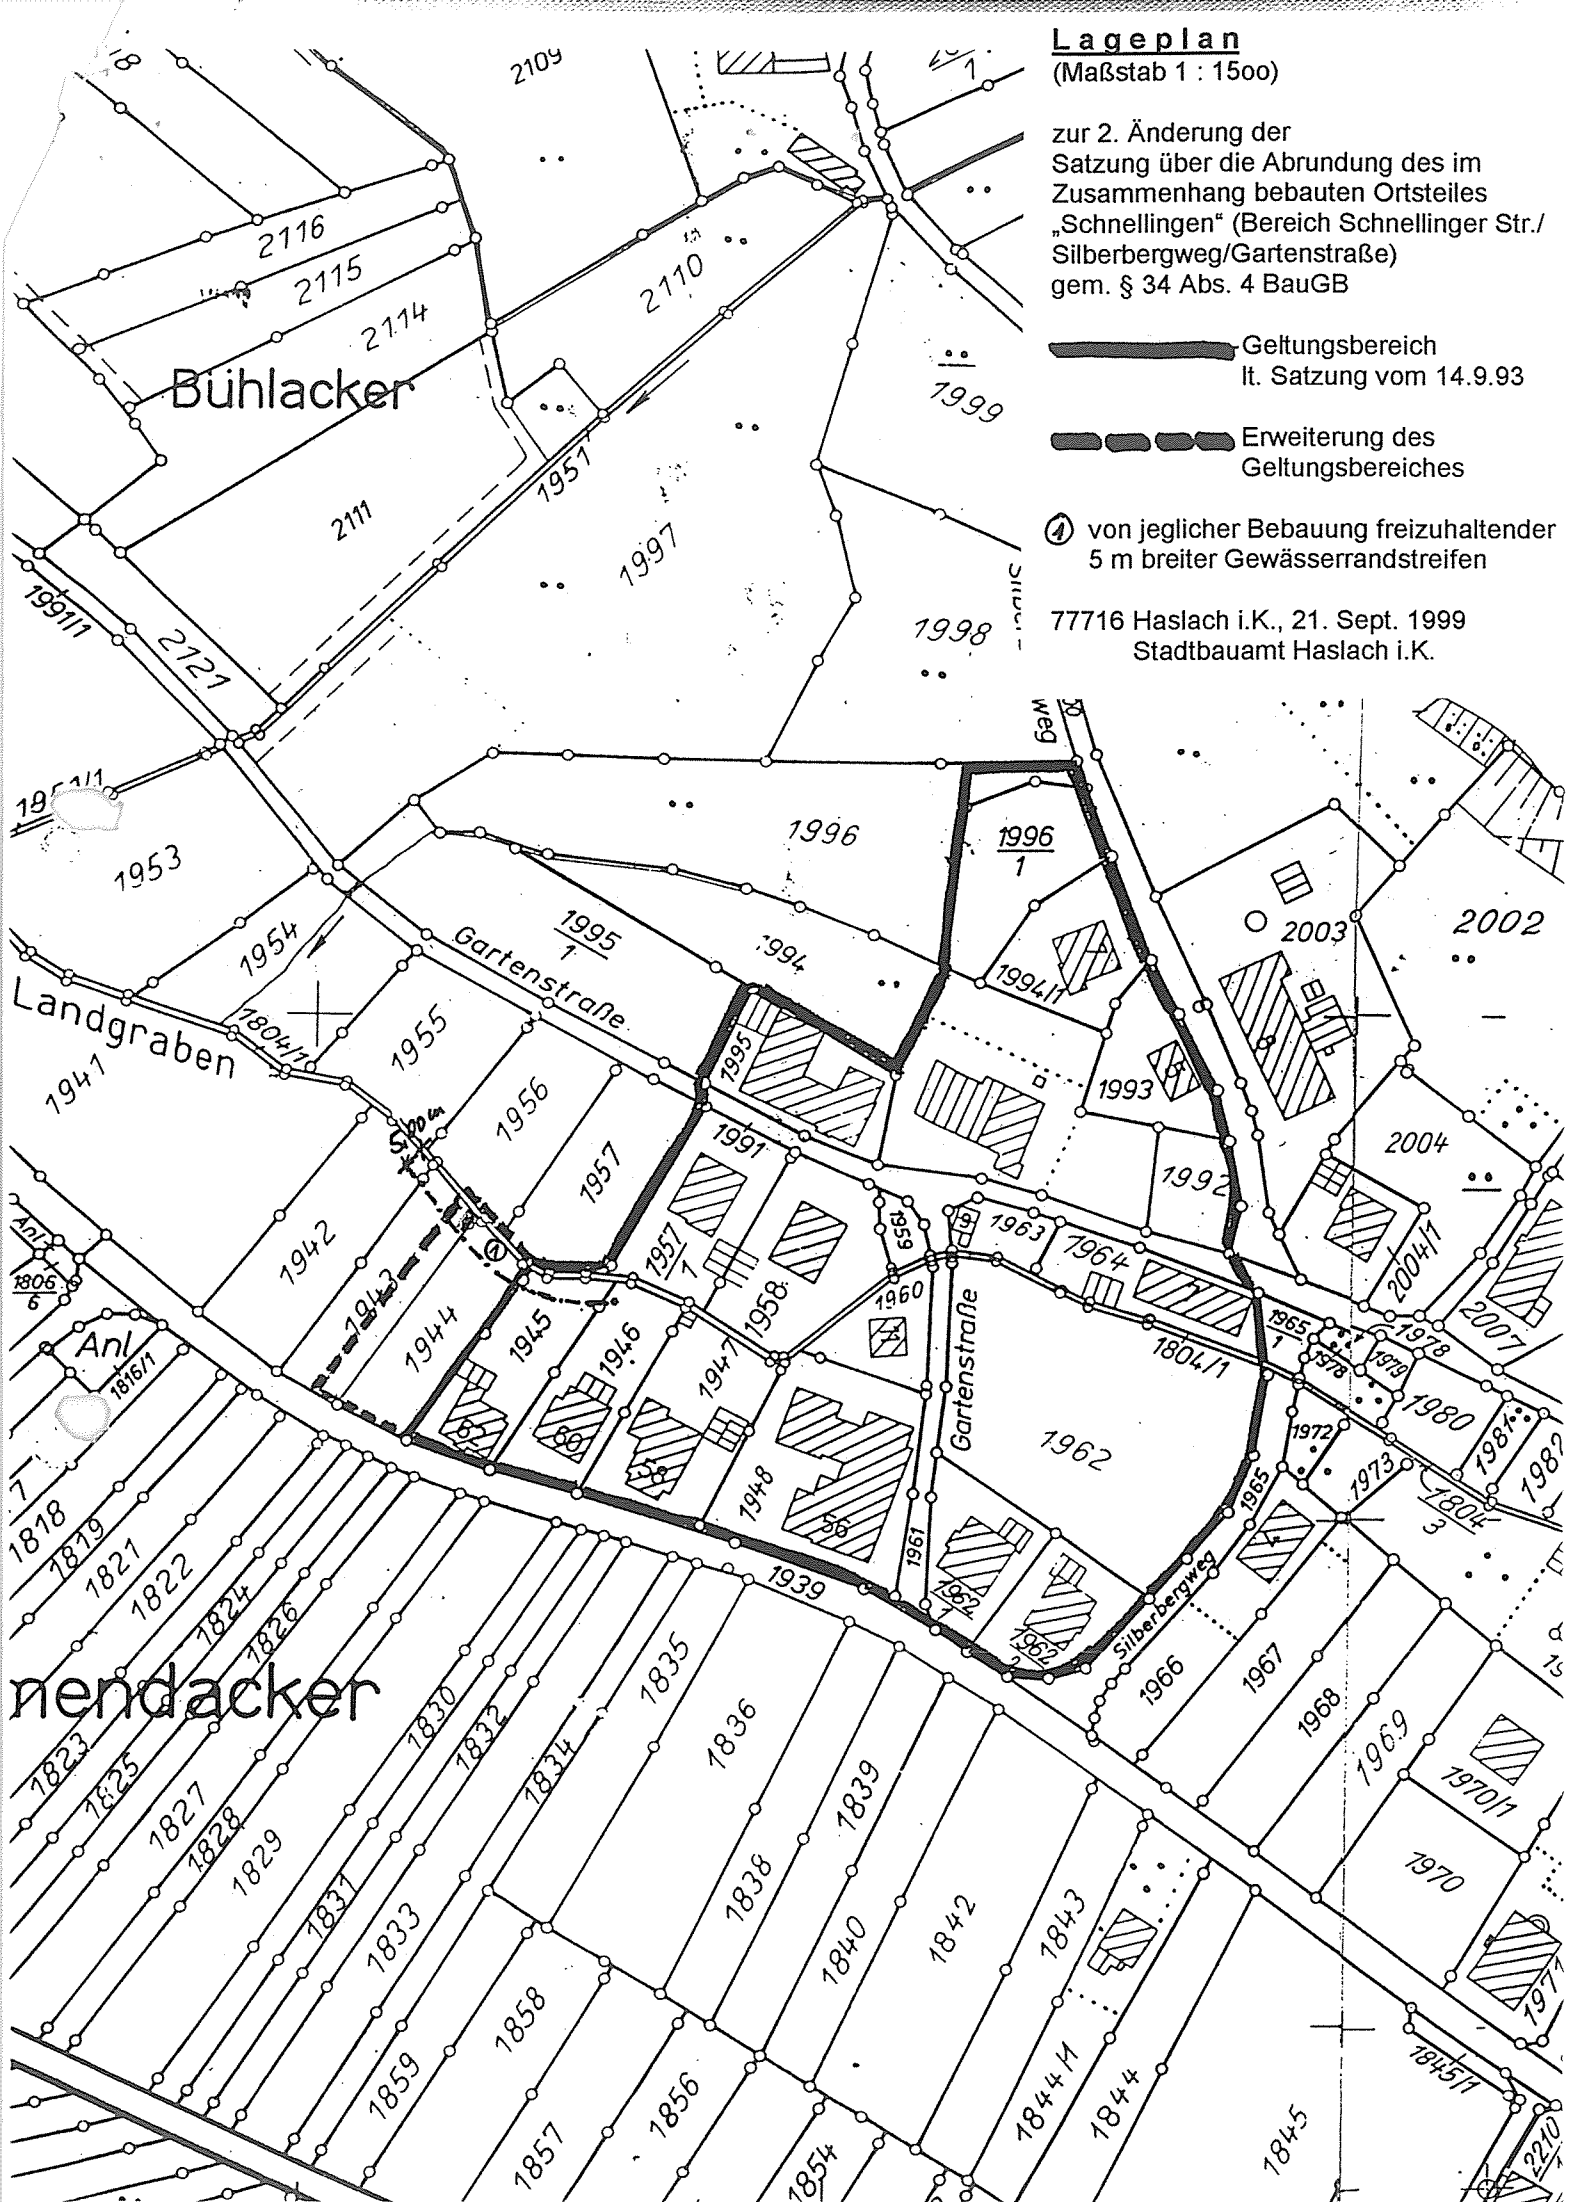

Satzung

~~Bebauungsplan~~ genehmigt  
~~Änderungsplan~~  
gemäß § 11 Bau GB in Verbindung mit  
§ 1 der 2. DVO der Landesregierung

Offenburg, den 25. OKT. 1999



LANDRATSAMT  
ORTENAU-KREIS  
- Baurechtsbehörde -

*[Handwritten signature]*